


| FED. RD. DIST. NO. | STATE | FED. AID. PROJECT | FISCAL YEAR |
|--------------------|-------|-------------------|-------------|
| 10 | OHIO | 388-D | 1926 |

**I.C.H. 324 SEC. E
GEAUGA COUNTY
GEA-44-(8.88-10.92)**

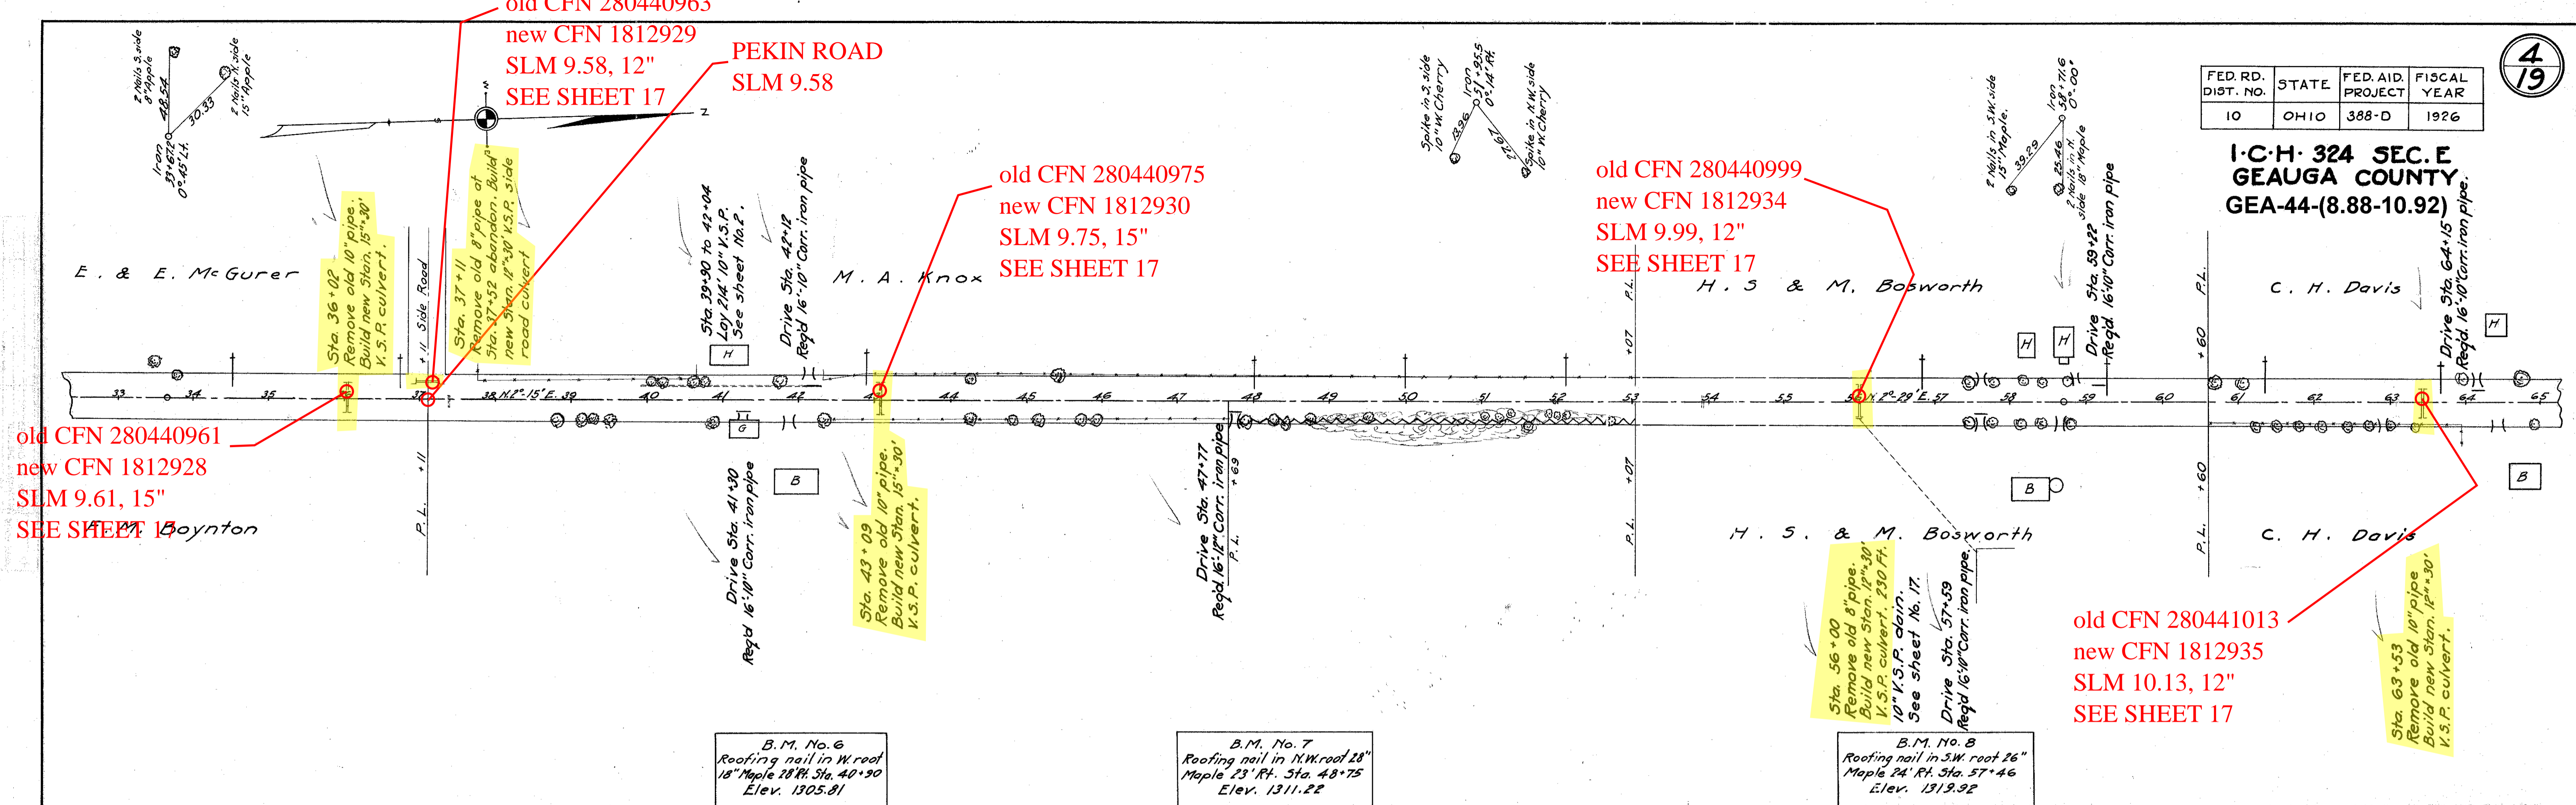

old CFN 280440961
new CFN 1812928
SLM 9.61, 15"
SEE SHEET 15

old CFN 280440975
new CFN 1812930
SLM 9.75, 15"
SEE SHEET 17

old CFN 280440999
new CFN 1812934
SLM 9.99, 12"
SEE SHEET 17


old CFN 280441013
new CFN 1812935
SLM 10.13, 12"
SEE SHEET 17

B.M. No. 6
Roofing nail in W. roof
18" Maple 28th Sta. 40+30
Elev. 1305.81

B.M. No. 7
Roofing nail in N.W. roof 28"
Maple 23rd Sta. 48+75
Elev. 1311.22

B.M. No. 8
Roofing nail in S.W. roof 26"
Maple 24th Sta. 57+46
Elev. 1313.92

Grade line shown is crown
of finished pavement.

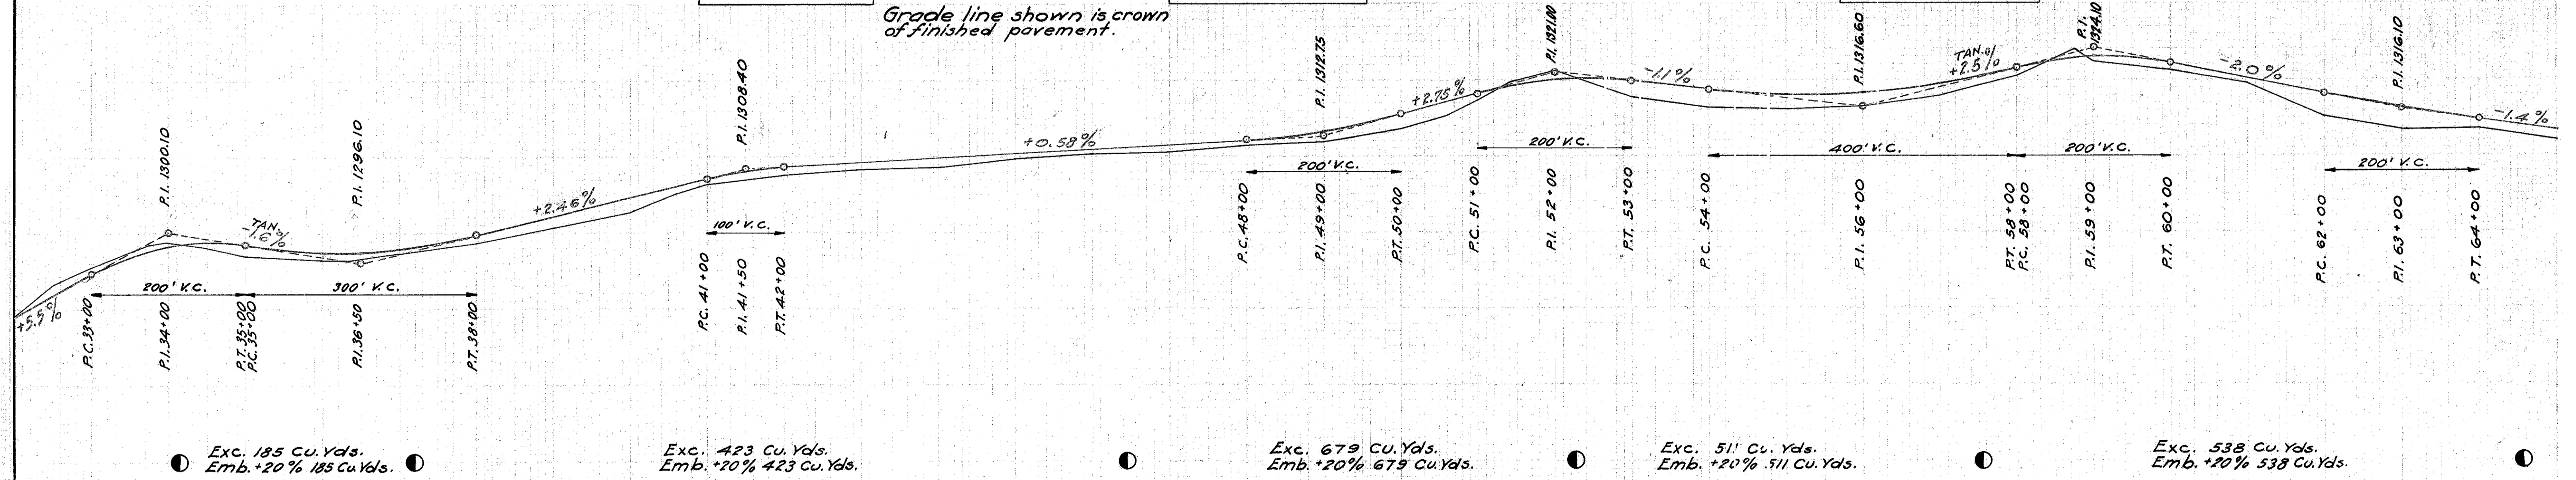

Exc. 185 Cu. Yds.
Emb. +20% 185 Cu. Yds.

Exc. 423 Cu. Yds.
Emb. +20% 423 Cu. Yds.

Exc. 679 Cu. Yds.
Emb. +20% 679 Cu. Yds.

Exc. 511 Cu. Yds.
Emb. +20% 511 Cu. Yds.

Exc. 538 Cu. Yds.
Emb. +20% 538 Cu. Yds.

