


307XS49.DGN  
PLOT SUBMITTED: 24-JUL-1998 15:11  
PLOTTED FILE: \\sbs\ref\rsber\p\08459\dgn\307xs49.dgn

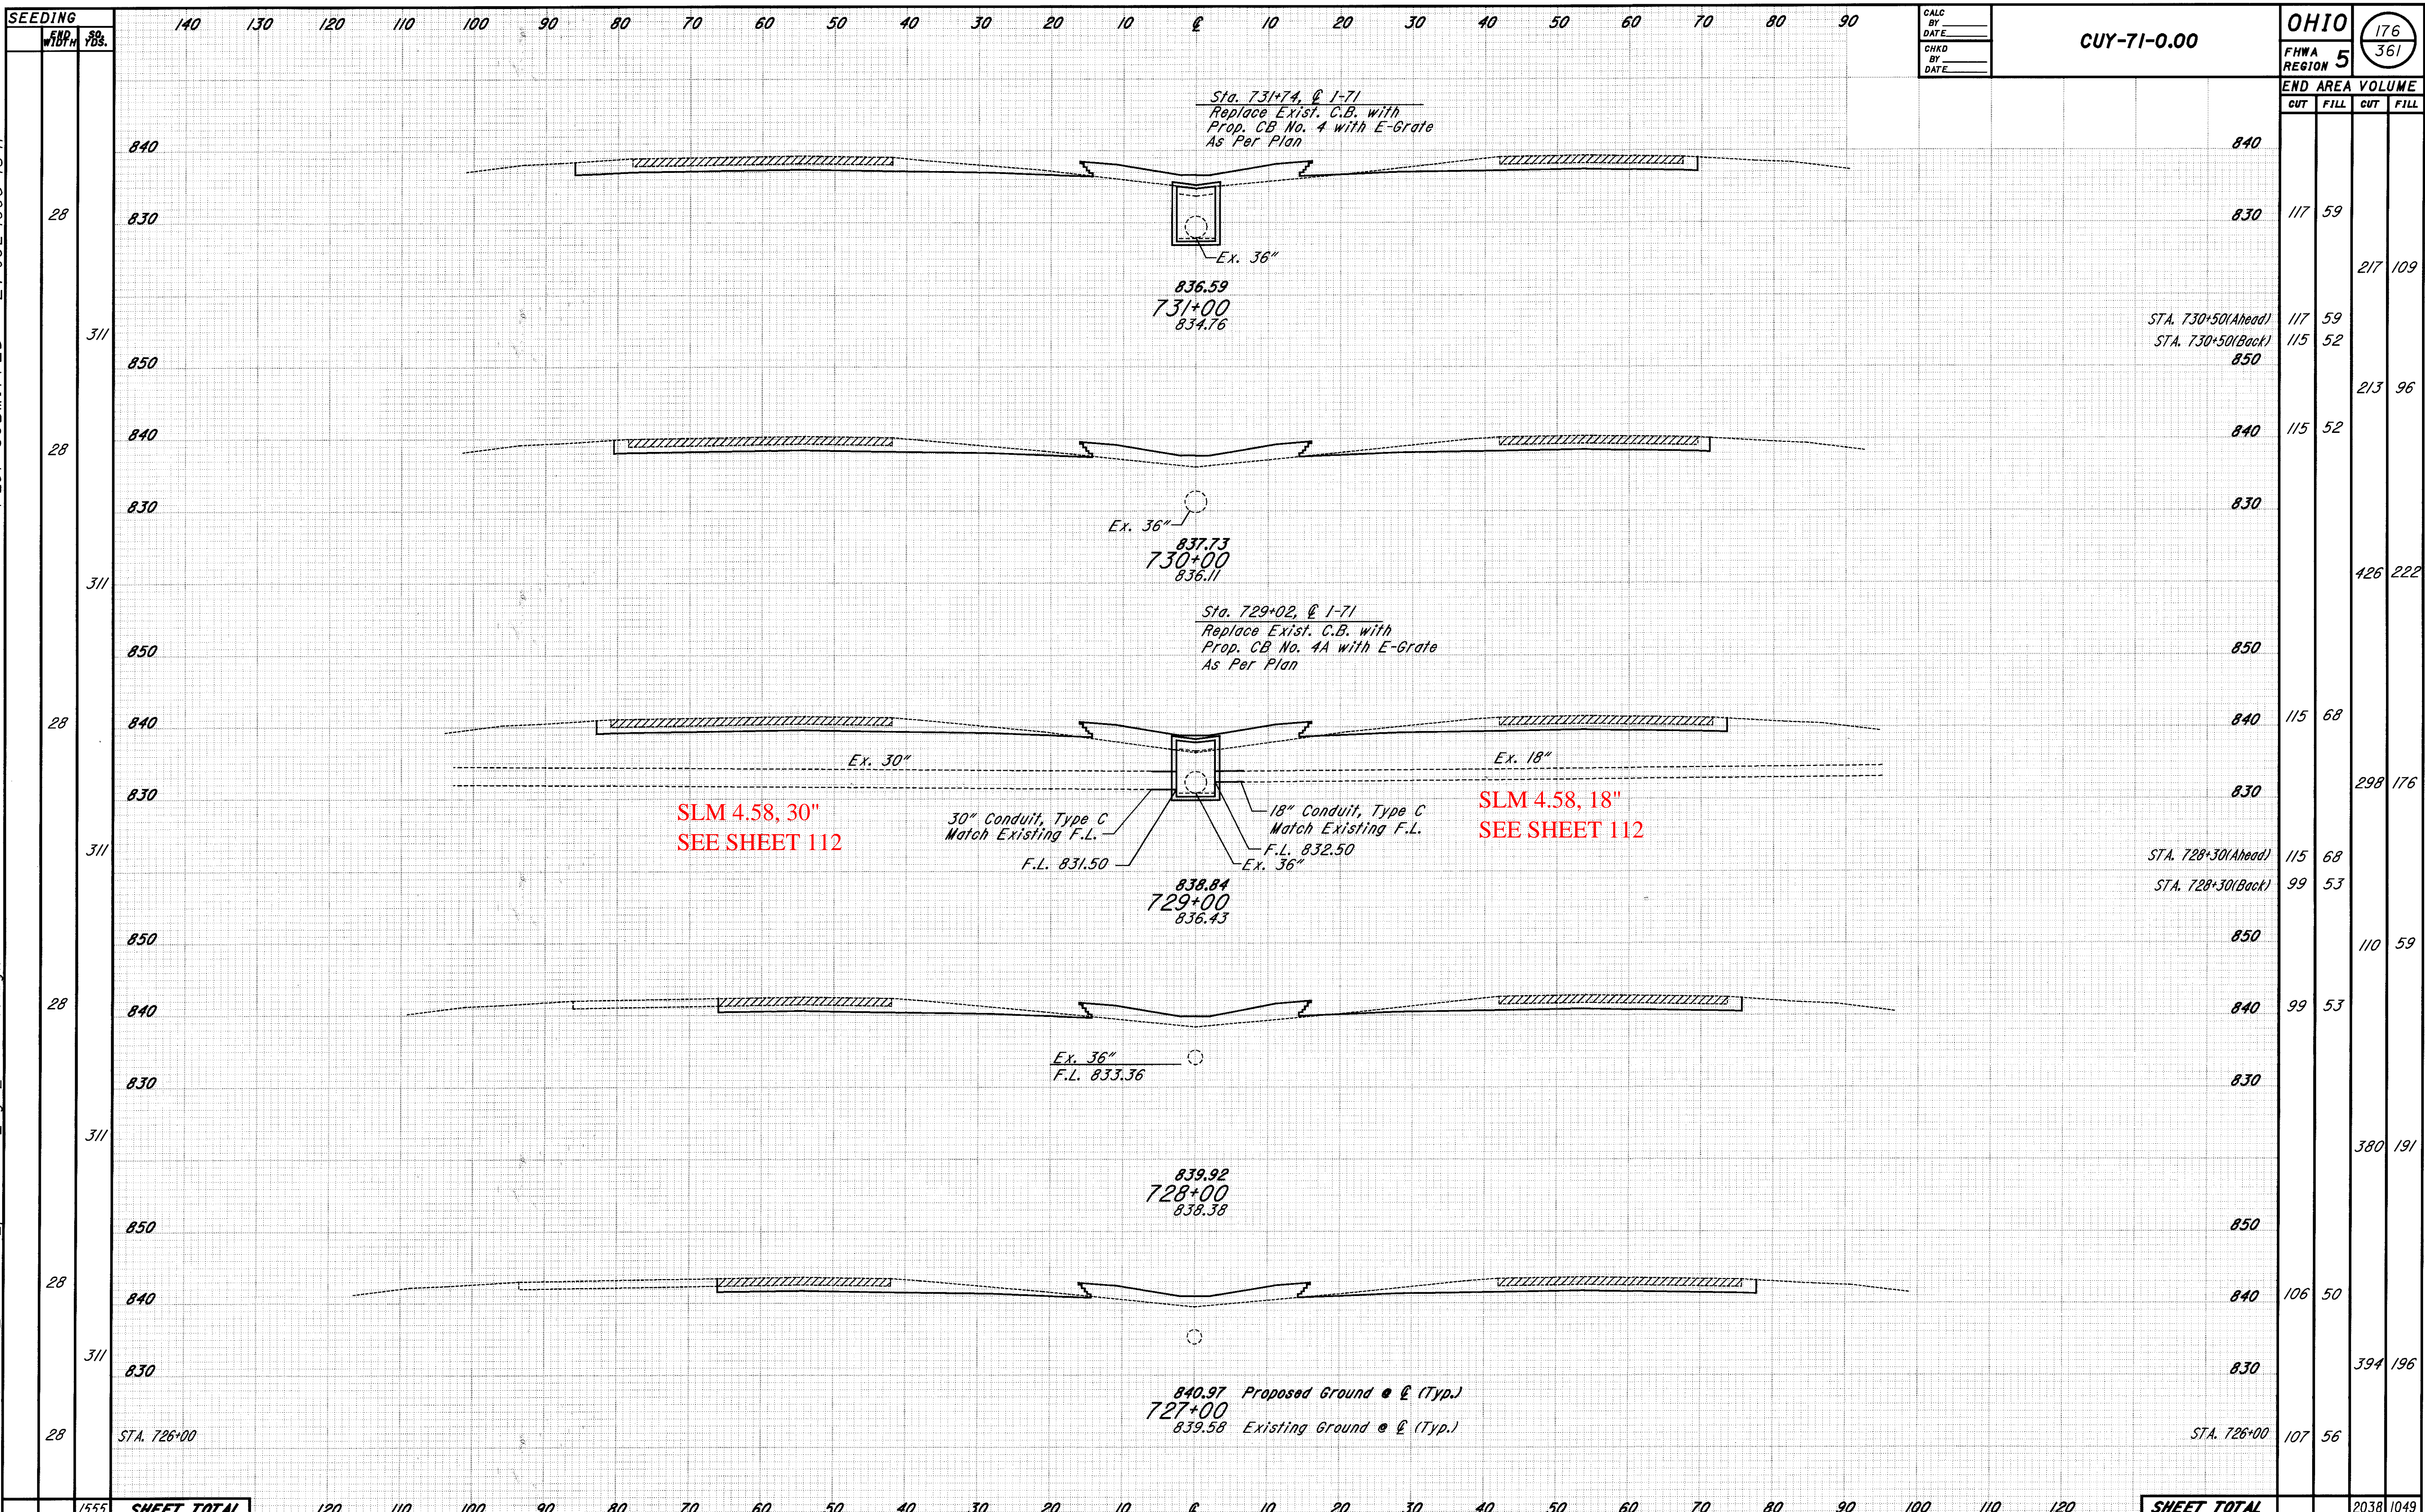

SEEDING	1555	<b>SHEET TOTAL</b>	120	110	100	90	80	70	60	50	40	30	20	10	0	10	20	30	40	50	60	70	80	90	100	110	120	<b>SHEET TOTAL</b>	2038	1049
---------	------	--------------------	-----	-----	-----	----	----	----	----	----	----	----	----	----	---	----	----	----	----	----	----	----	----	----	-----	-----	-----	--------------------	------	------

CROSS SECTIONS STA. 727+00 TO STA. 731+00

END	AREA	VOLUME	
		CUT	FILL
840			
830	117	59	
850			217
840			109
830	117	59	
850	115	52	
840			213
830	115	52	
850			426
840			222
830			
850			
840	115	68	
830			298
850			176
840	115	68	
830	99	53	
850			110
840	99	53	
830			380
850			191
840			
830			
850			
840	106	50	
830			394
850			196
840			
830			
850			
840	107	56	