


ML. 1071100
JUN 26 1986

CUYAHOGA COUNTY
SEC. CUY-2-28.16
CUY-525-0.00
LAKE COUNTY
SEC. LAK-525-0.00

CFN 1971712
SLM XX, 15"
SEE SHEET 178

CFN 1971706
SLM 29.70, 15"
See Sheet 181

B.M. #2 - R.R. SPIKE, W. SIDE, CE I. POLE # 526451
34' S of Most SLY. RAIL N.Y.C. & ST. L.R.R. - 320' E
OF # 5 P.R. ADJ. ELEV. = 656.809

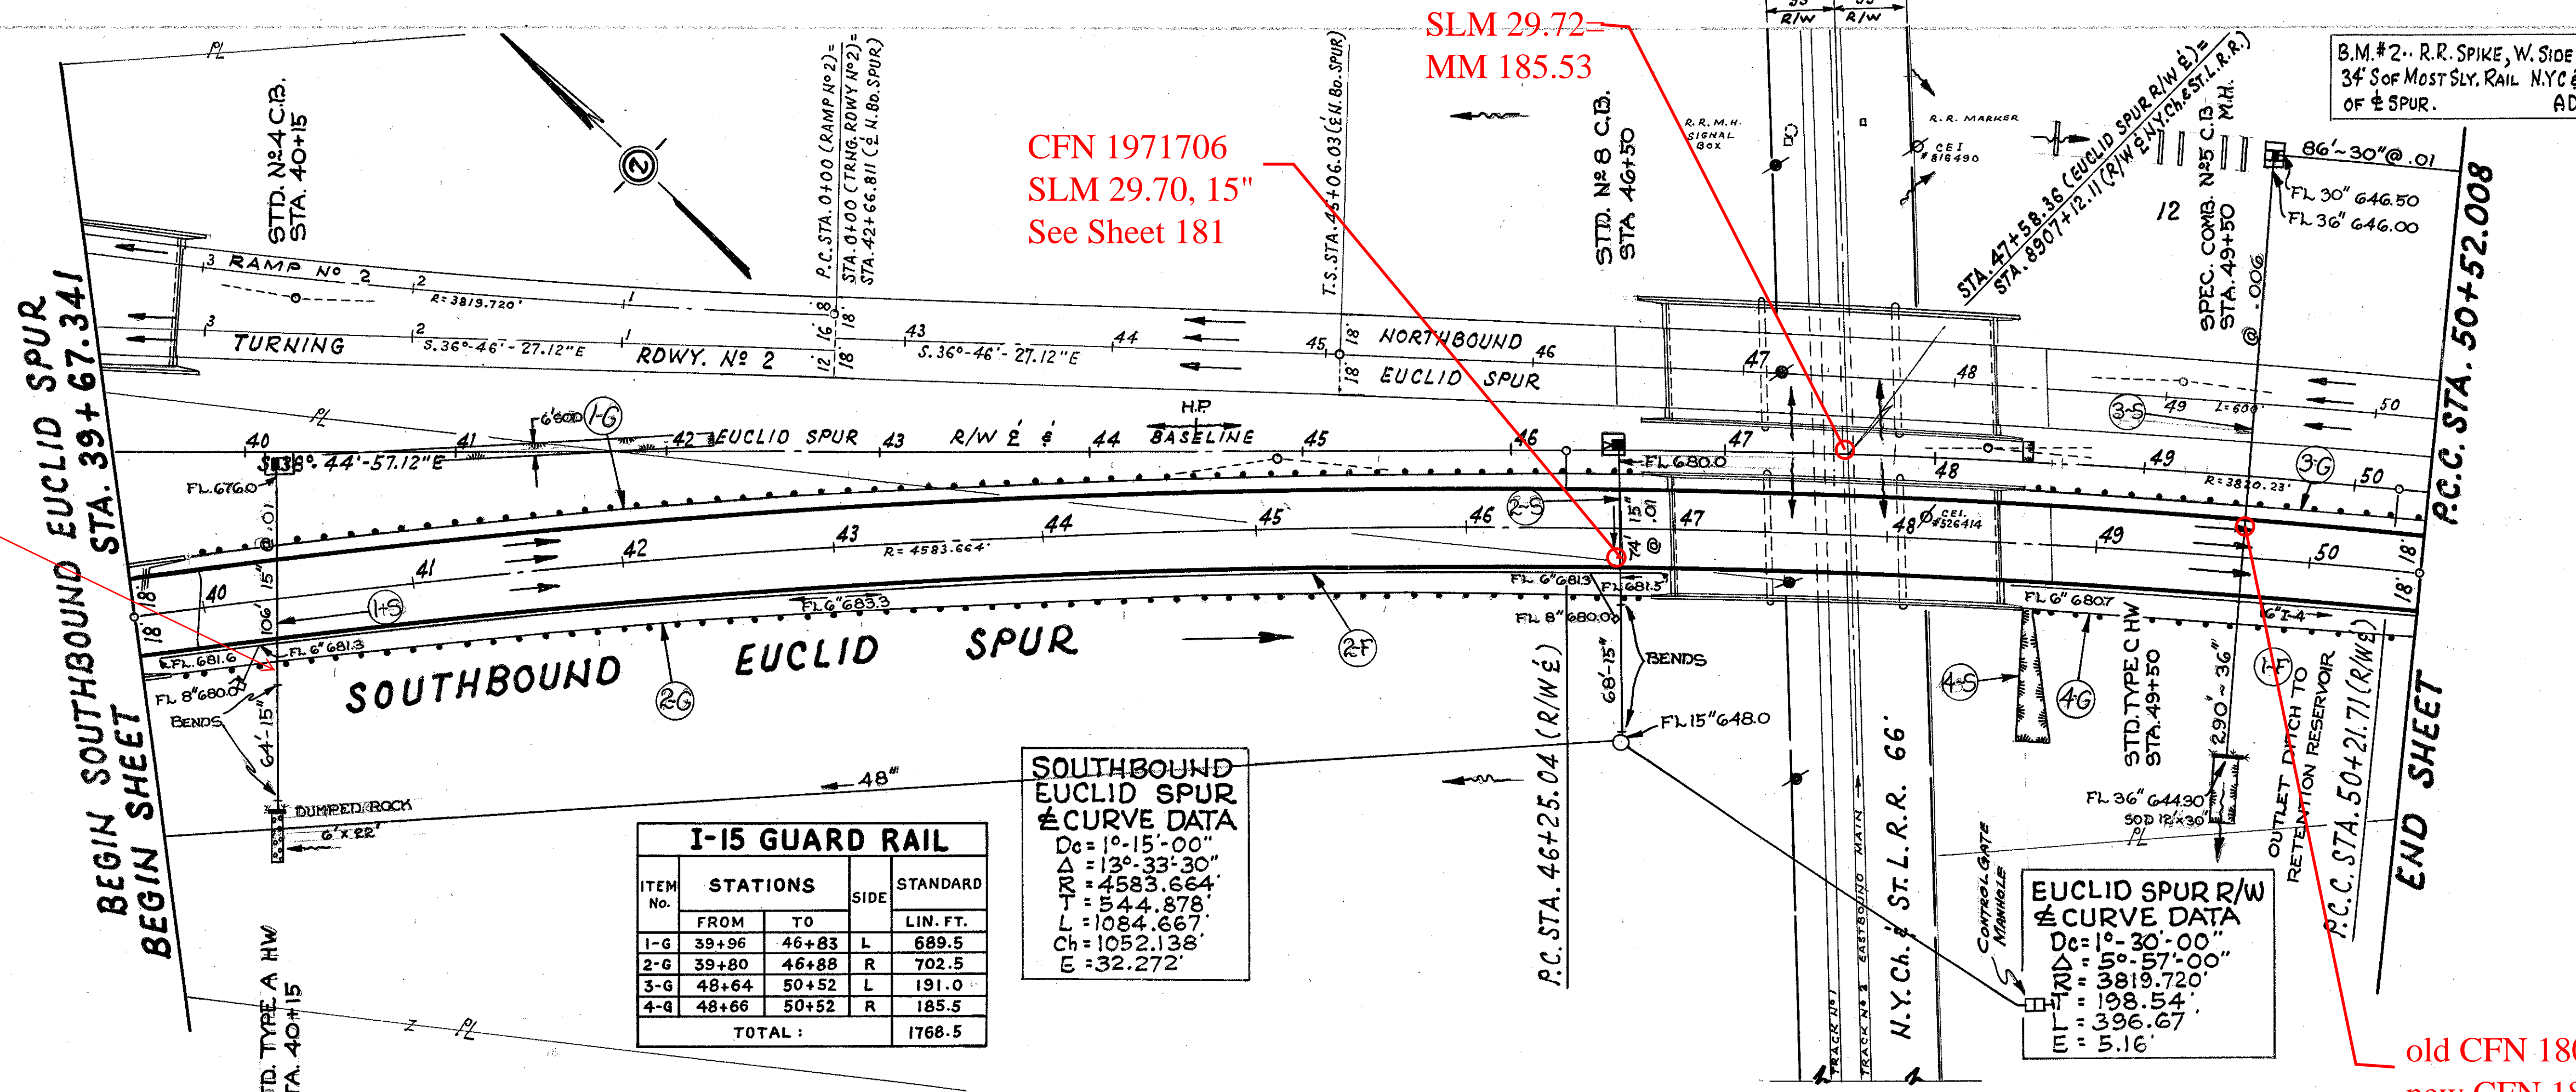

I-15 GUARD RAIL


ITEM NO.	STATIONS		SIDE	STANDARD
	FROM	TO		
1-G	39+96	46+83	L	689.5
2-G	39+80	46+88	R	702.5
3-G	48+64	50+52	L	191.0
4-G	48+66	50+52	R	185.5
TOTAL:				1768.5

SOUTHBOUND EUCLID SPUR CURVE DATA

$D_c = 1^\circ 15' 00''$
 $\Delta = 13^\circ 33' 30''$
 $R = 4583.664'$
 $Ch = 1052.138'$
 $E = 32.272'$

EUCLID SPUR R/W CURVE DATA

$D_c = 1^\circ 30' 00''$
 $\Delta = 5^\circ 57' 00''$
 $R = 3819.720'$
 $L = 198.54'$
 $Ch = 396.67'$

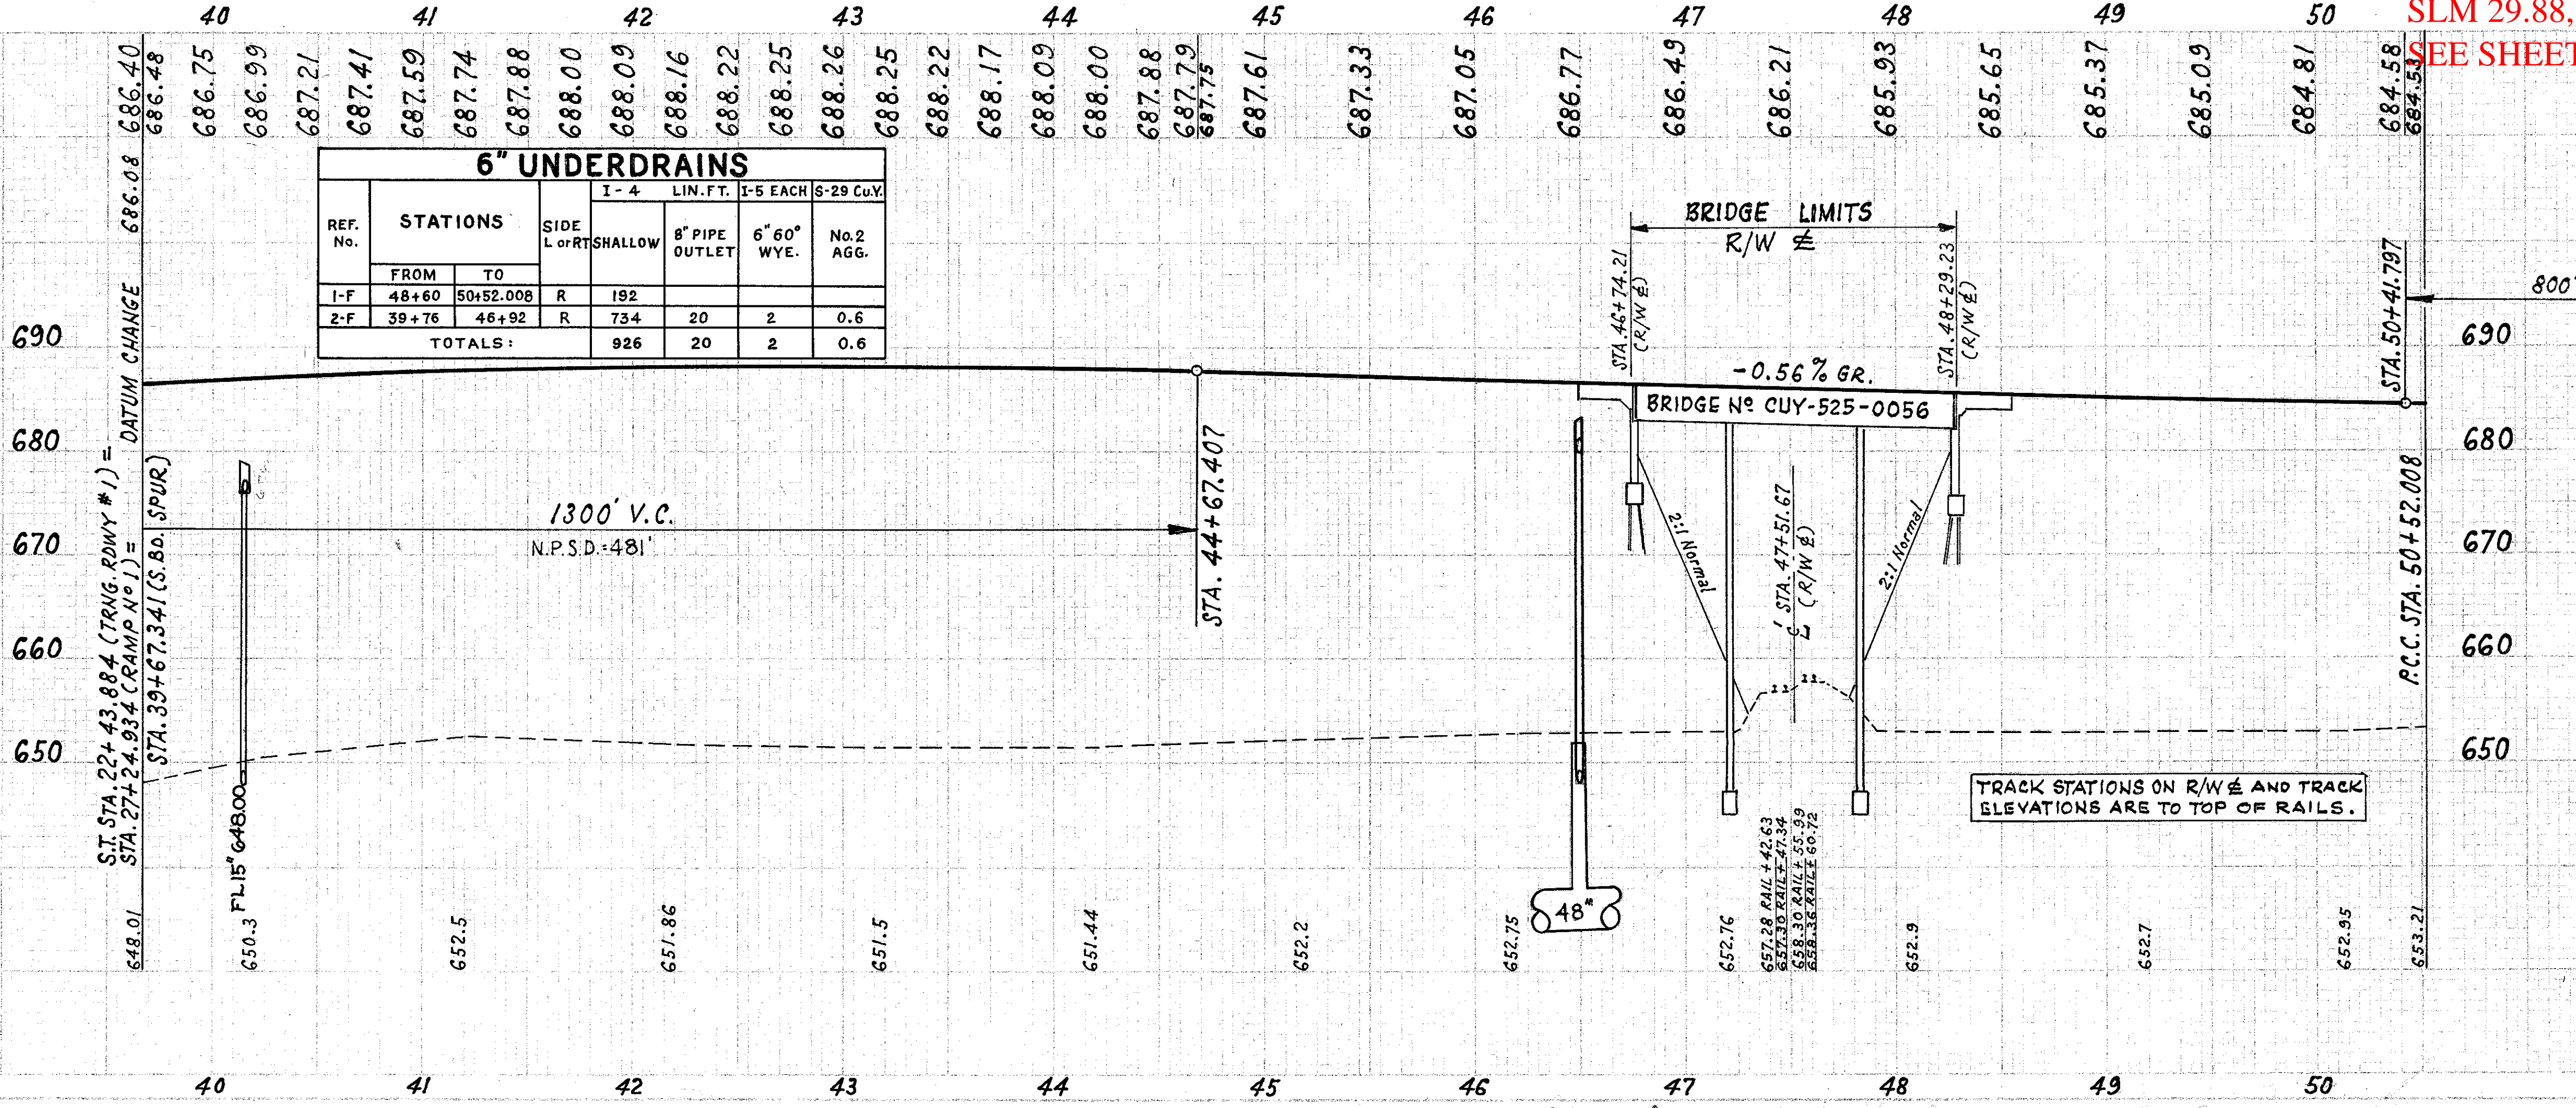

6" UNDERDRAINS

REF. NO.	STATIONS		SIDE	LIN. FT.		
	FROM	TO		I-4 SHALLOW	I-5 EACH	S-29 CU.Y.
I-F	48+60	50+52.008	R	192		
Z-F	39+76	48+92	R	734	20	2
TOTALS:				926	20	2

old CFN 180902988
new CFN 1812421
SLM 29.88, 36"
SEE SHEET 183

STORM SEWER


