


SEEDING  
END WIDTH SO. YDS.

END AREA VOLUME  
CUT FILL CUT FILL  
CALCULATED M/H CHECKED RAS

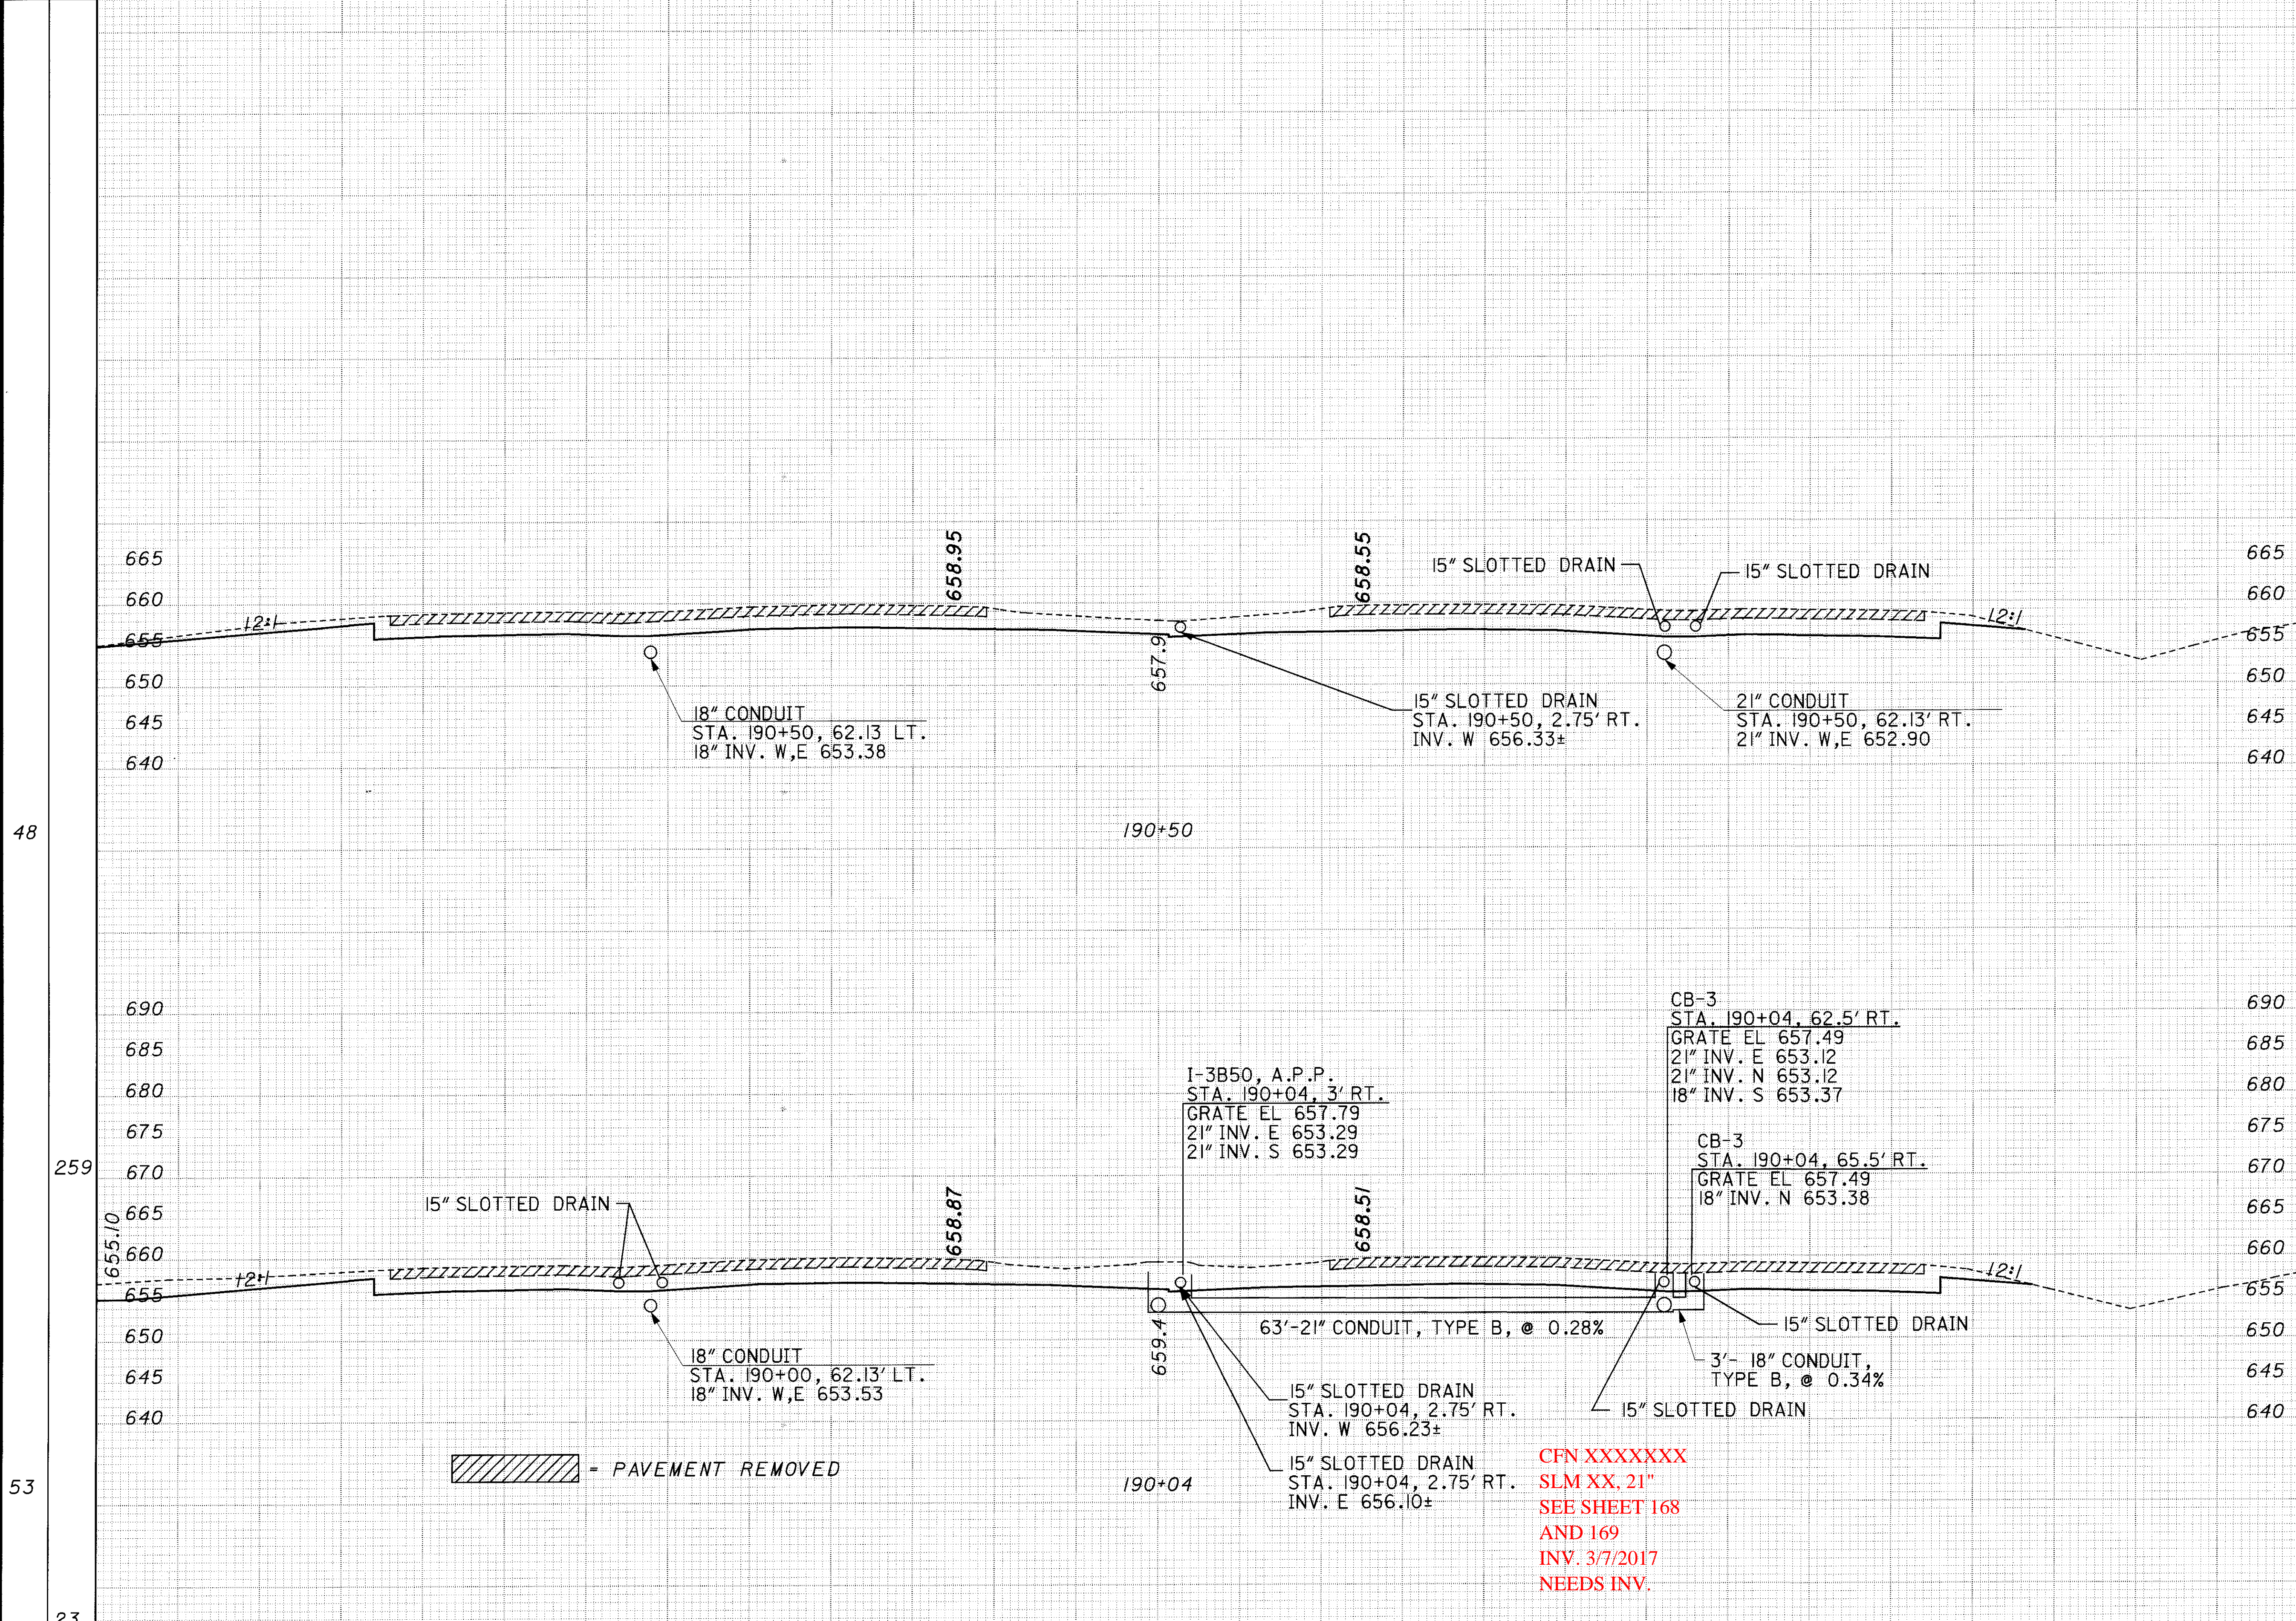

48

259

53

23

665	665
660	660
655	655
650	650
645	645
640	640
392	0

690	690
685	685
680	680
675	675
670	670
665	665
660	660
655	655
650	650
645	645
640	640
753	0

491	0
-----	---

73	0
----	---

282	SHEET TOTAL	100	90	80	70	60	50	40	30	20	10	0	10	20	30	40	50	60	70	80	90	100	110	SHEET TOTAL	826	0
-----	-------------	-----	----	----	----	----	----	----	----	----	----	---	----	----	----	----	----	----	----	----	----	-----	-----	-------------	-----	---

CROSS SECTIONS  
STA 190+04 TO STA 190+ 50

CUY-90-0.00

305  
582

\$DATE\$  
\$FILE\$